




Zeichenerklärung:

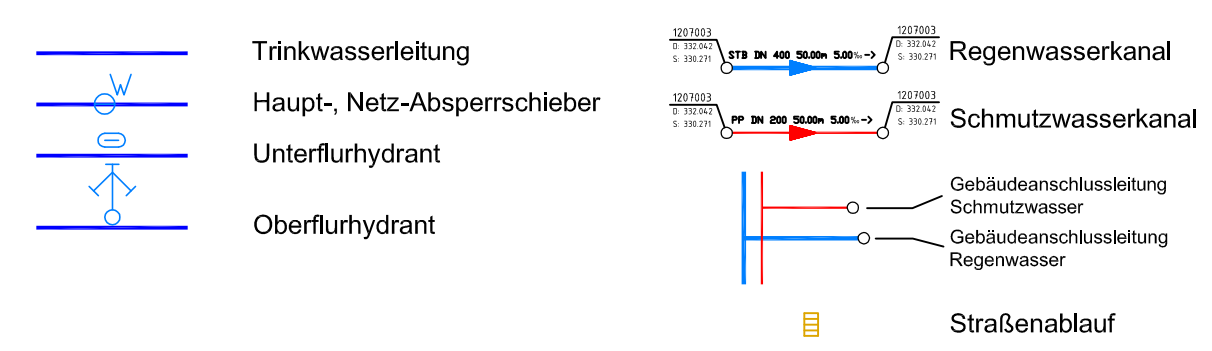


Vorhaben: Erschließung Wohnbaugebiet "Mittleres Flürlein" BA II Gemeinde Illesheim Vorhabenträger: Gemeinde Illesheim Landkreis: Neustadt a.d. Aisch - Bad Windsheim		Projekt Nr.: P12005 Plan Nr.: Beilage Nr.:
Bestandslageplan Belegung Flatliner BA II (Bereich Baugebiet)		
	Datum Name	
entw.	11.07.14	Hiemeyer
gez.	11.07.14	Hiemeyer
gepr.	11.07.14	Härtfelder
Maßstab: 1 : 500		Bad Windsheim / Feuchtwangen (Unterschrift HT)
HÄRTFELDER IT GmbH Hürtfelder Ingenieur-Technologien GmbH 91438 BAD WINDSHEIM - Sebastian-Münster-Str. 6 Tel.: 09841/68998-0 Fax: 09841/68998-8 91555 FEUCHTWANGEN - Ansbacher Straße 20 Tel.: 09852/90819-0 Fax: 09852/90819-8		(Unterschrift Auftraggeber)

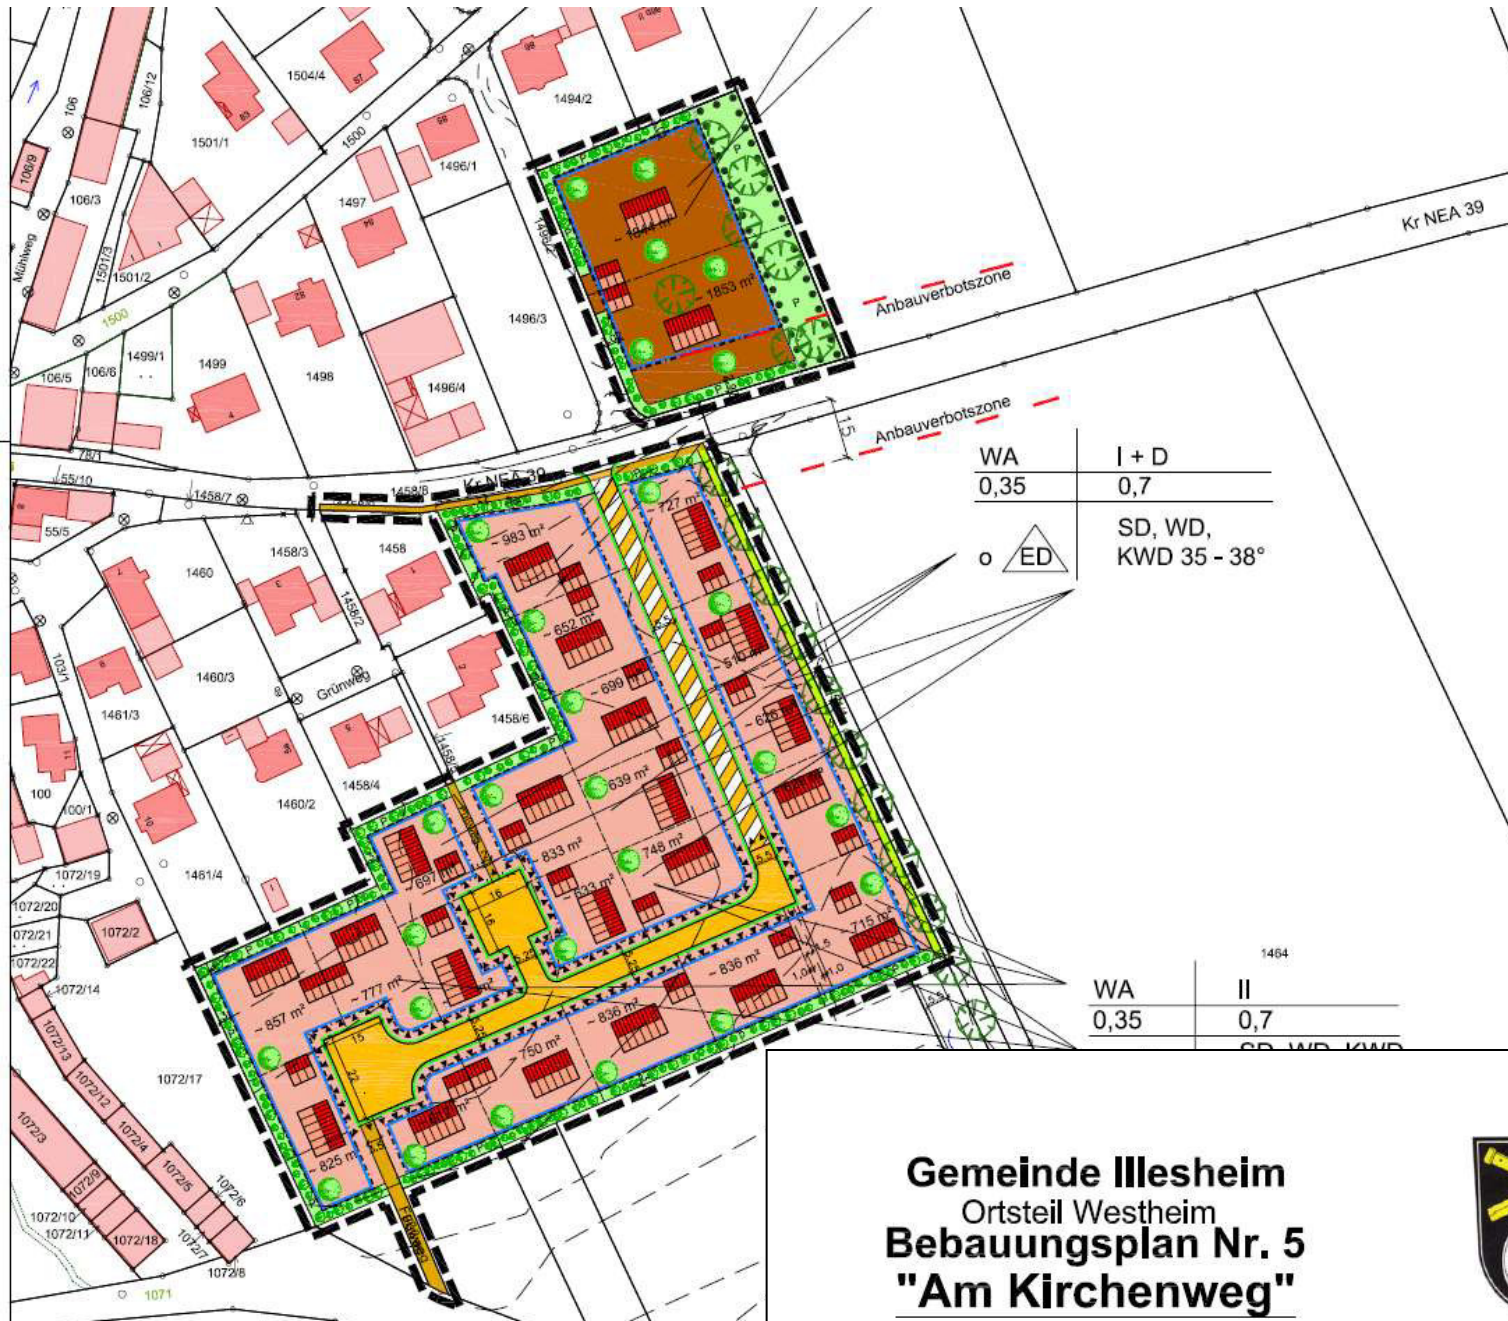



WA	I + D
0,35	0,7
	SD, WD, KWD 35 - 38°

WA	II
0,35	0,7
	SD, WD, KWD

Gemeinde Illesheim
 Ortsteil Westheim
Bebauungsplan Nr. 5
"Am Kirchenweg"



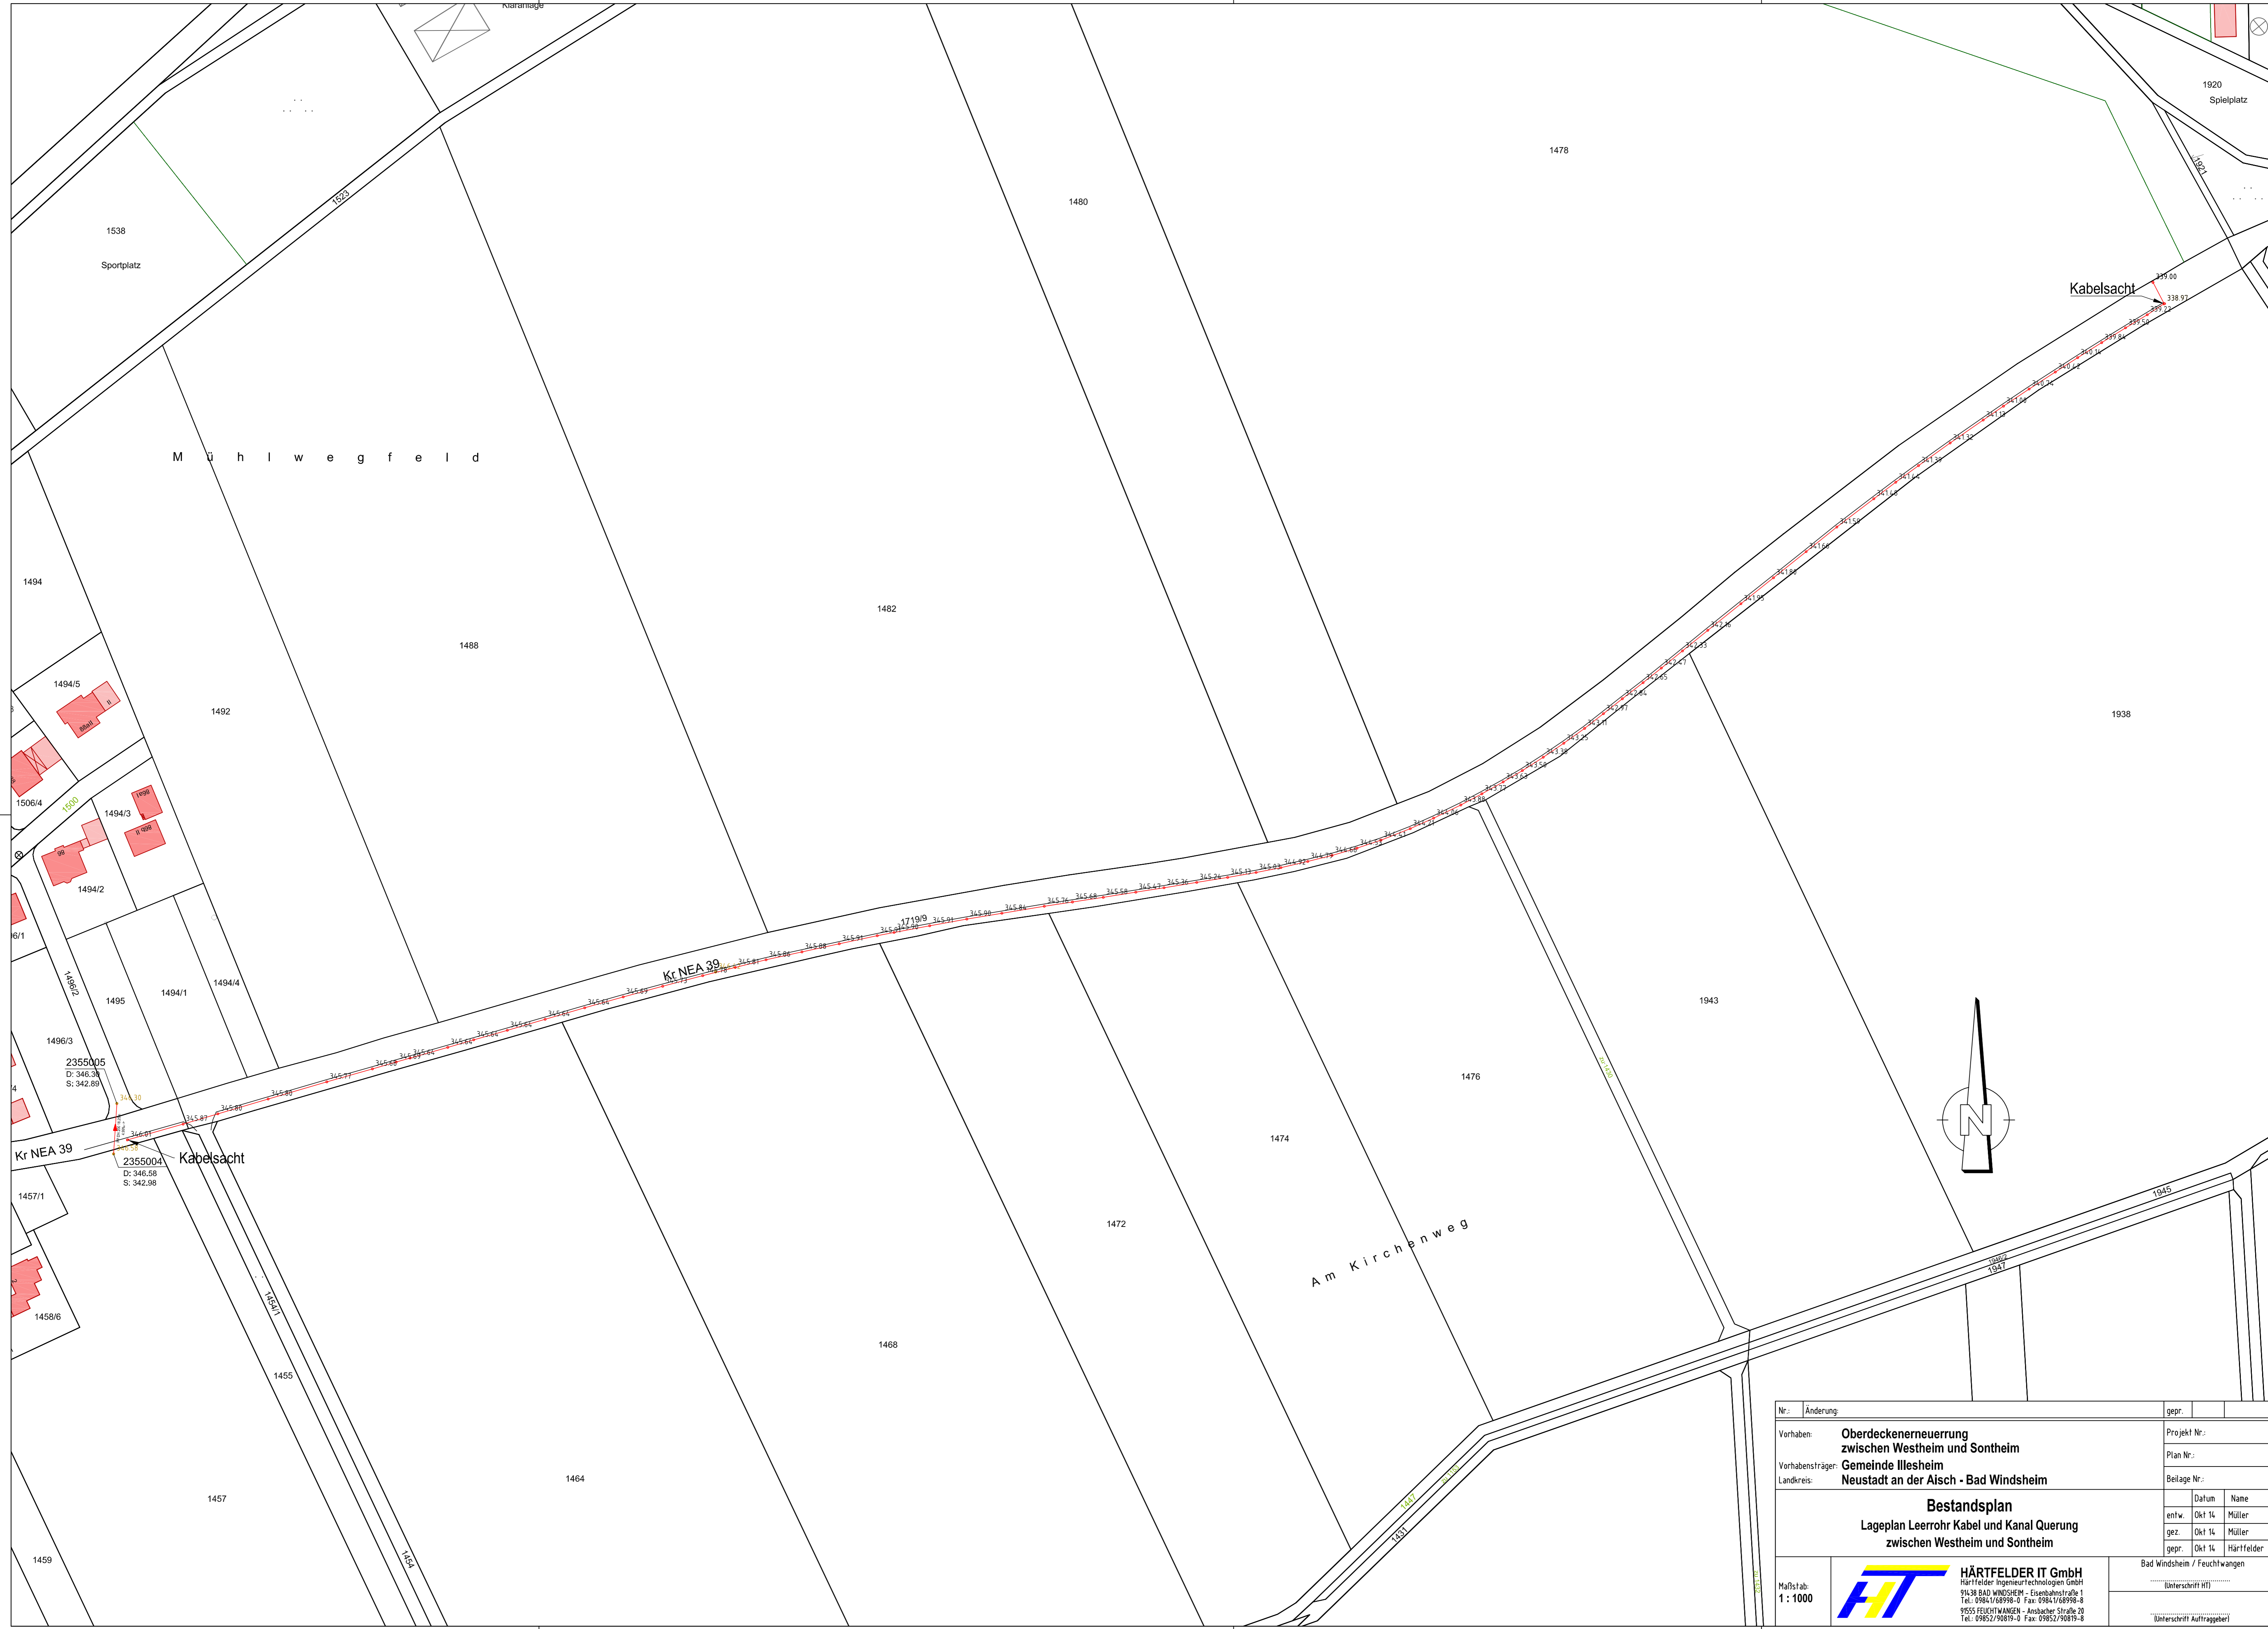

Nr.:	Änderung:	gepr.:	
Vorhaben: Oberdeckenerneuerung zwischen Westheim und Sontheim		Projekt Nr.:	
Vorhabensfräger: Gemeinde Illesheim		Plan Nr.:	
Landkreis: Neustadt an der Aisch - Bad Windsheim		Beilage Nr.:	
Bestandsplan			
Lageplan Leerrohr Kabel und Kanal Querung zwischen Westheim und Sontheim			
 HÄRTFELDER IT GmbH Härtefelder Ingenieurtechnologien GmbH 91438 BAD WINDSHEIM - Eisenbahnstraße 1 Tel.: 09852/98998-0 Fax: 09852/98998-8 91555 FEUCHTWANGEN - Ansbacher Straße 20 Tel.: 09852/90819-0 Fax: 09852/90819-8		Bad Windsheim / Feuchtwangen	
		Unterschrift HTI	
Maßstab: 1 : 1000		Unterschrift Auftraggeber	